


# 野並住宅建築工事(第1工区)

## 竣工図


図面 番号	図面 名称
0	表 紙・目 次
1	全 体 配 置 図・敷 地 求 積
2	街 区 計 画 配 置 図
3	求 積 図・面積表(建築基準法)
4	求 積 図・面積表(公営住宅法)
5	1 階 平 面 図・2 階 平 面 図
6	3 ~ 10 階 平 面 図・R 階 平 面 図

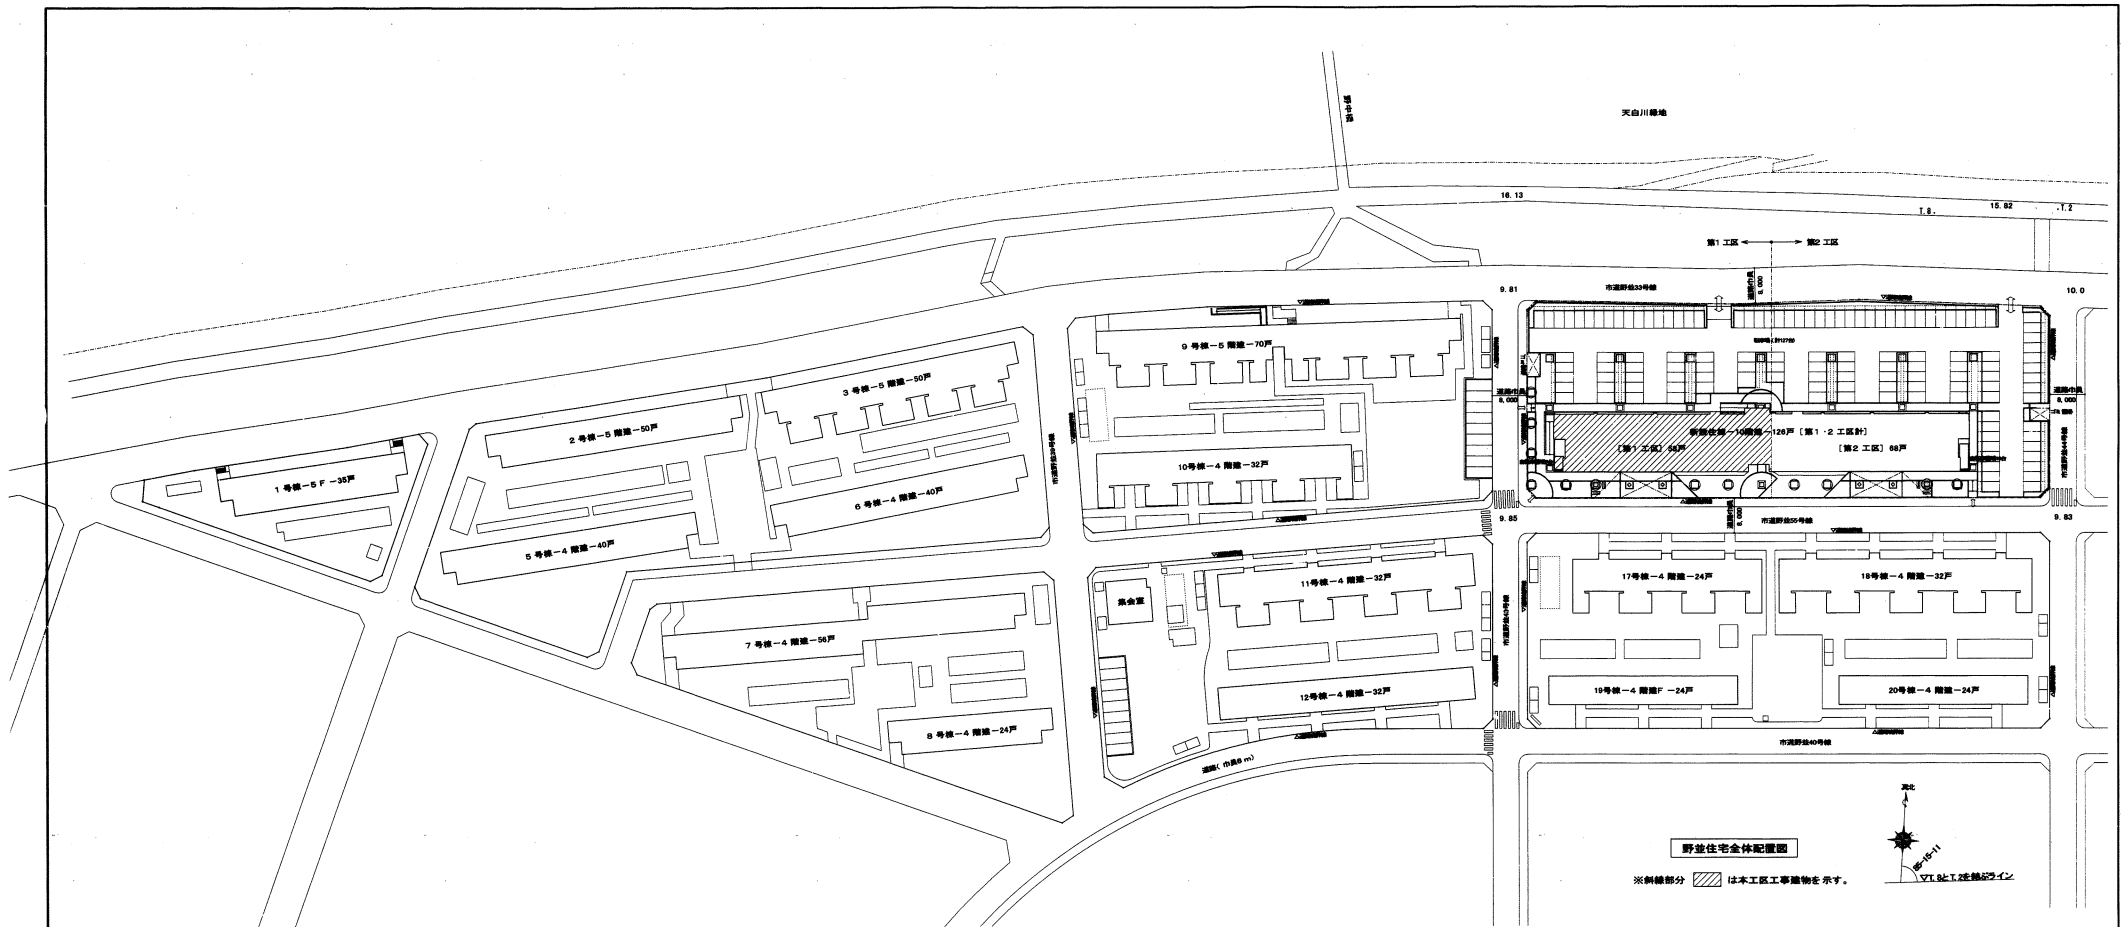

野営住宅全体配置図  
※斜線部分 〰 は本工区工事建築物を示す。



付近見取図

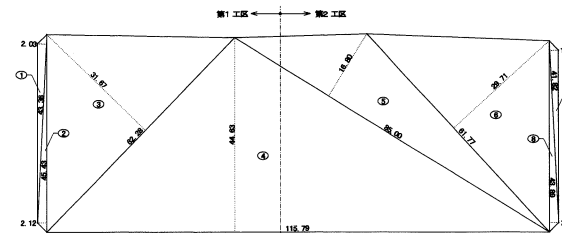


敷地面積求積図

番号	長さ	高さ	面積	積算面積
1	43.36	2.03	88.0208	44.0104
2	43.43	2.12	90.3116	45.1558
3	62.28	31.67	1,972.4676	986.2338
4	115.79	44.83	5,187.7077	2,593.8538
5	82.00	18.80	1,428.0000	714.0000
6	61.77	28.71	1,825.1887	912.5943
7	41.82	1.97	82.3854	41.1927
8	43.89	2.13	93.4887	46.7443
合計			5,381.7527	
敷地面積			5,381.75 m <sup>2</sup>	



工事概要 (敷地全体)	
建設地	名古屋市天白区福池一丁目61番地
用途地域	第一種住居地域
防火指定	準防火地域
地域地区	31m高度地区、河川保安区域、緑化地域
敷地面積	5,381.75m <sup>2</sup>
建築面積	1,055.85m <sup>2</sup>
延床面積	8,995.53m <sup>2</sup>
建築率	19.62%
容積率	167.15%
許容建築率	80.00%
許容容積率	200.00%

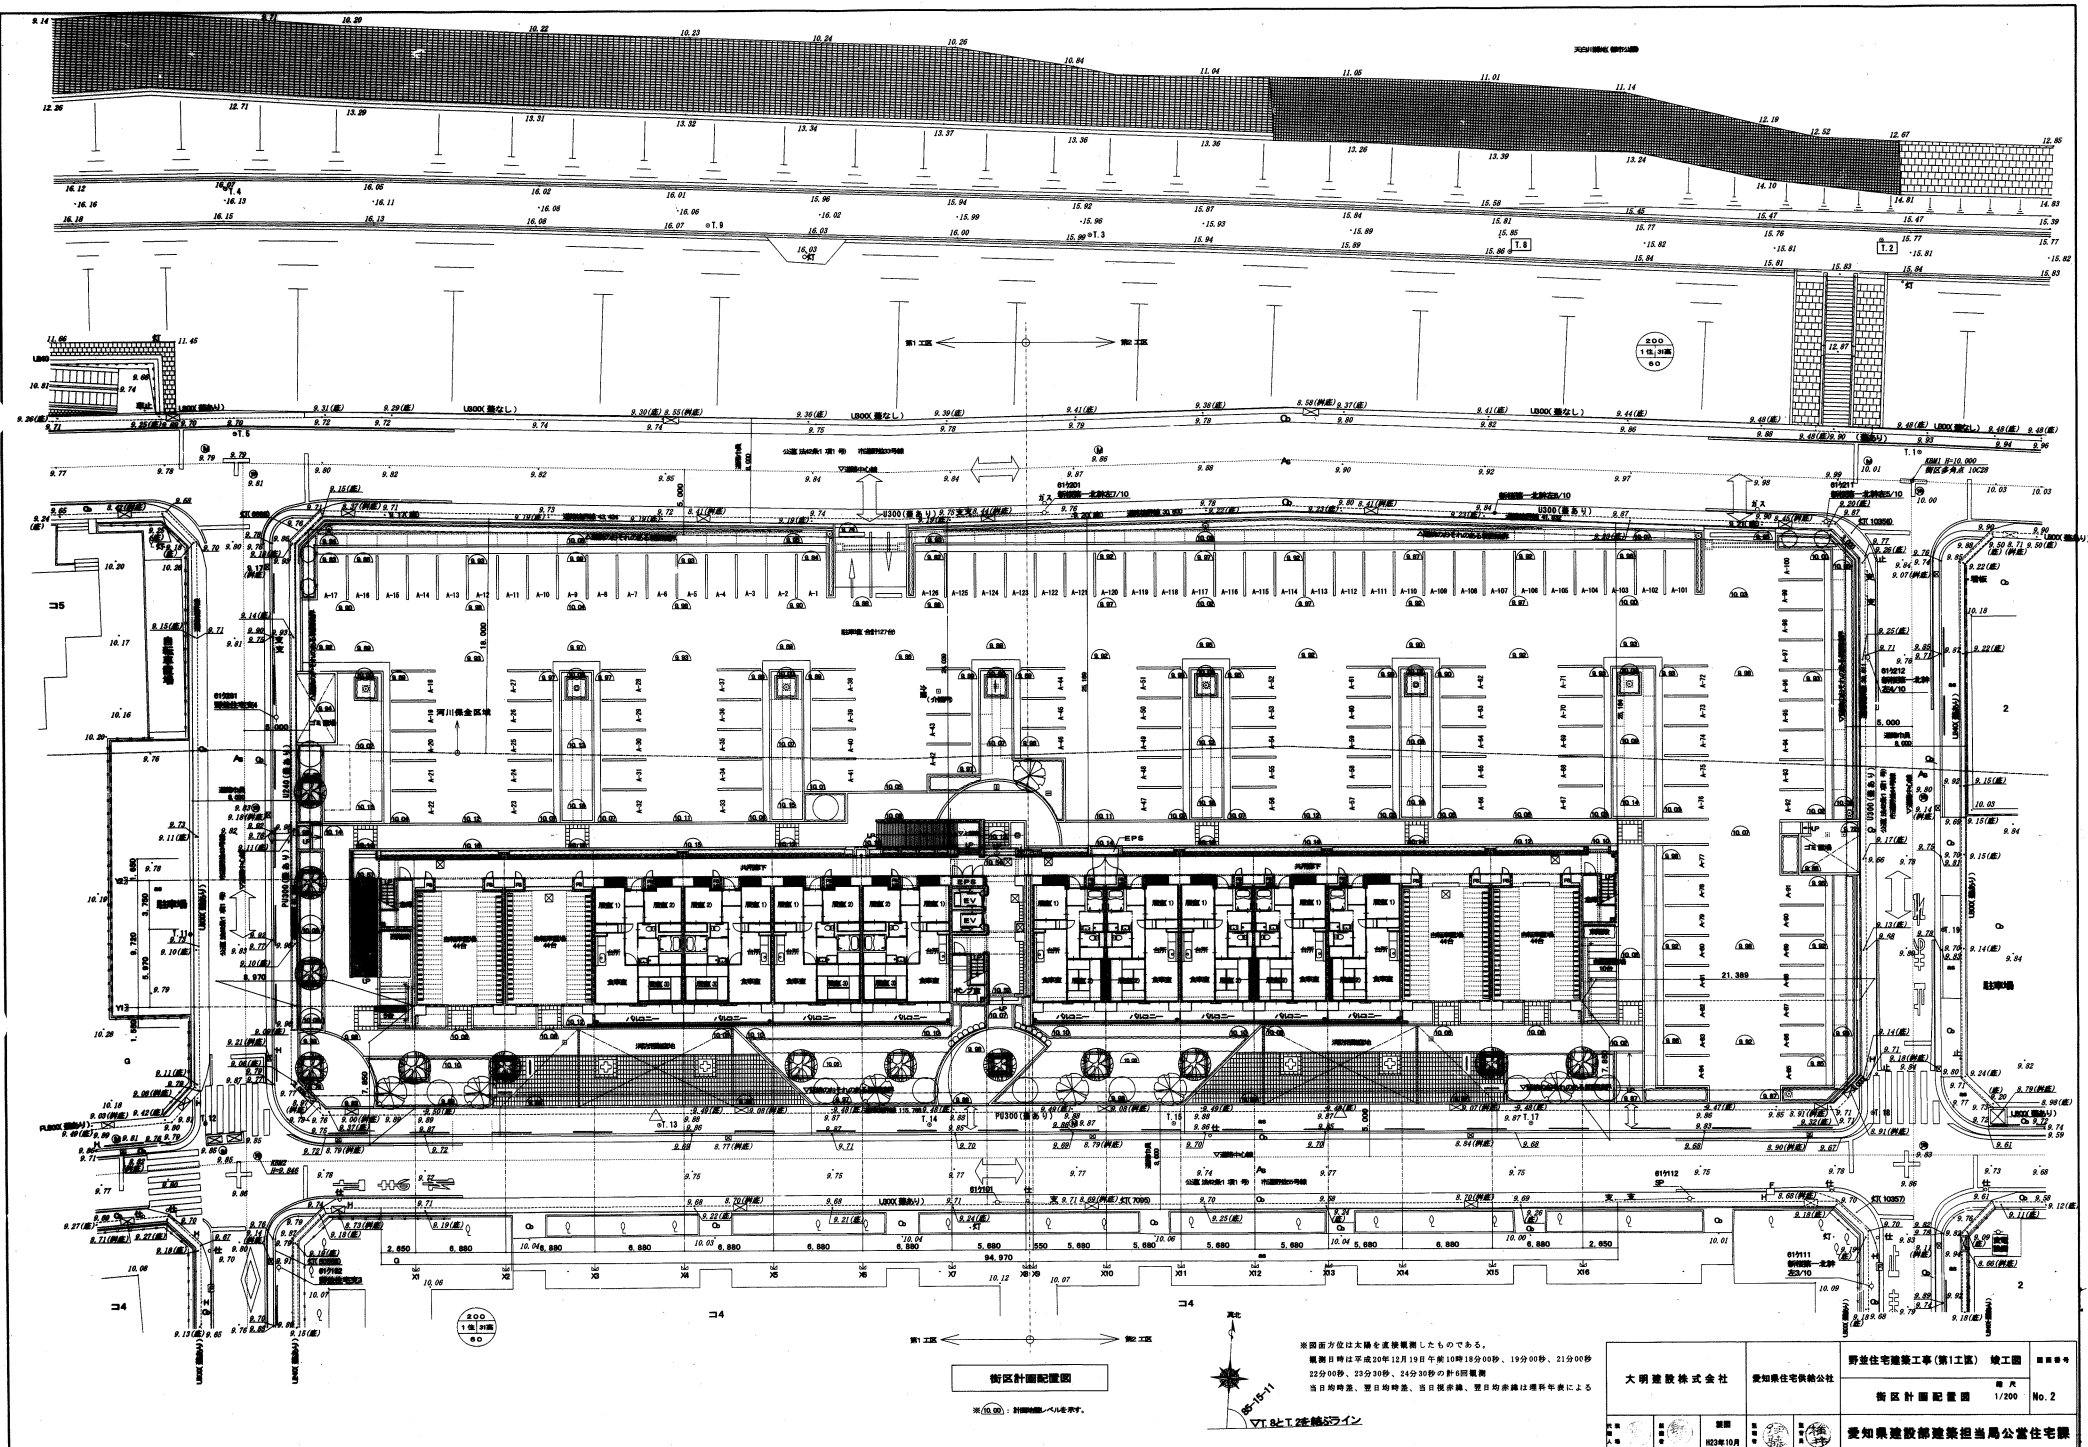
大明建設株式会社	愛知県住宅供給公社	野営住宅建設工事(第1工区) 竣工図	図番
		全体配置図・敷地求積	図尺 1/800
10月	10月	10月	10月
愛知県建設部建築担当局公営住宅課			





街区計画配置図


---	---	--

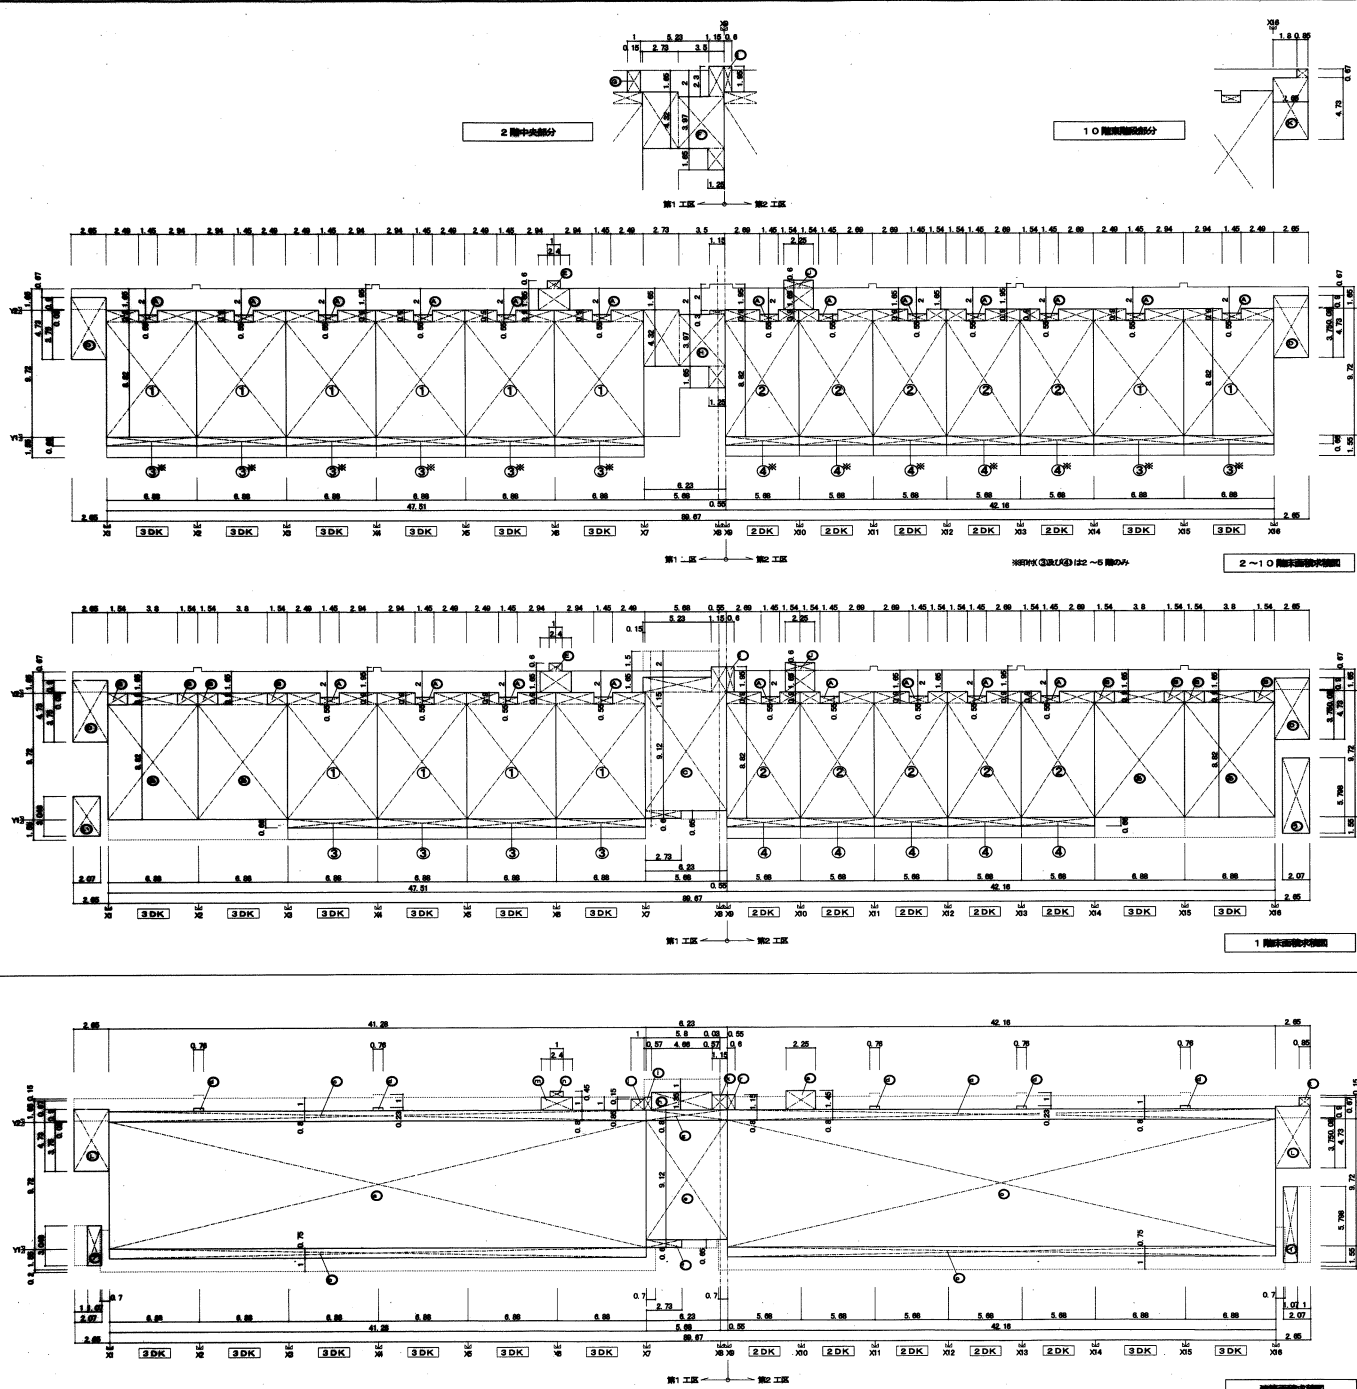

基礎部分 (m)		小島山以下階位(地下)部		小島山以下階位(地上)部	
符号	計算式	符号	計算式	符号	計算式

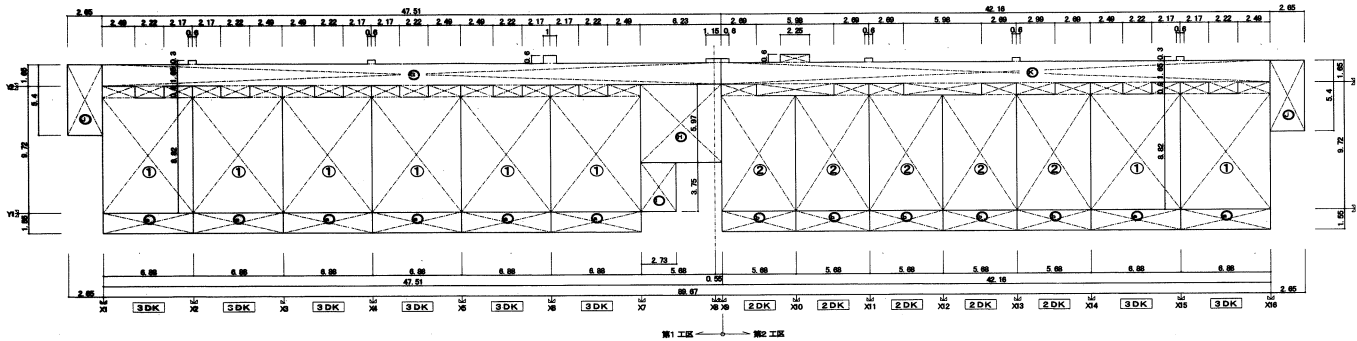

2~10階鉄骨コンクリート構体

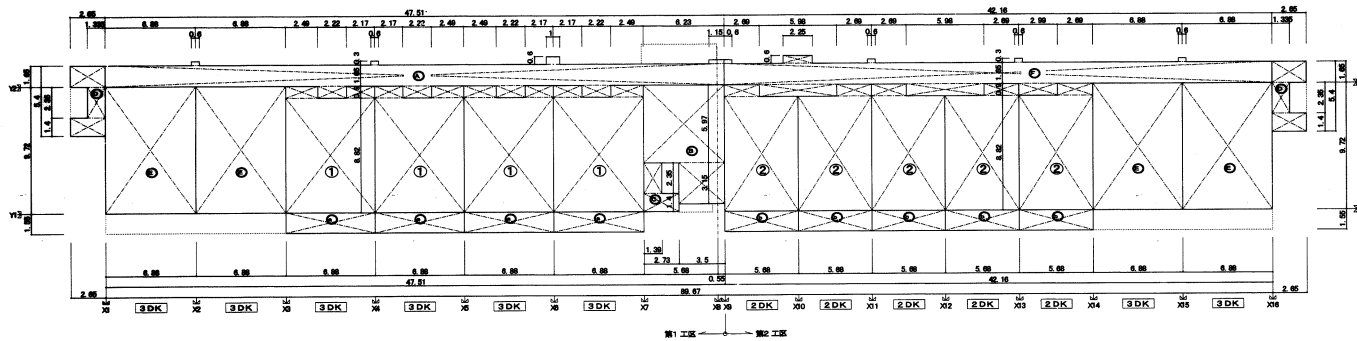

1階鉄骨コンクリート構体

第1工区		第2工区		小計		第1工区		第2工区		小計		第1工区		第2工区		小計				
階数	仕舞等面積	計築式 /1/3	共有部分	小計	階数	仕舞等面積	計築式 /1/3	共有部分	小計	階数	仕舞等面積	計築式 /1/3	共有部分	小計	階数	仕舞等面積	計築式 /1/3	共有部分	小計	
10階	389.2536	63.9840 × 1 / 3	21.3280	153.4251	664.0067	10階	392.3442	65.3480 × 1 / 3	21.7827	103.3960	517.5219	10階	1,081.5286							
9階	389.2536		21.3280	153.4251	664.0067	9階	392.3442		21.7827	103.3960	517.5219	9階	1,081.5286							
8階	389.2536		21.3280	153.4251	664.0067	8階	392.3442		21.7827	103.3960	517.5219	8階	1,081.5286							
7階	389.2536		21.3280	153.4251	664.0067	7階	392.3442		21.7827	103.3960	517.5219	7階	1,081.5286							
6階	389.2536		21.3280	153.4251	664.0067	6階	392.3442		21.7827	103.3960	517.5219	6階	1,081.5286							
5階	389.2536		21.3280	153.4251	664.0067	5階	392.3442		21.7827	103.3960	517.5219	5階	1,081.5286							
4階	389.2536		21.3280	153.4251	664.0067	4階	392.3442		21.7827	103.3960	517.5219	4階	1,081.5286							
3階	389.2536		21.3280	153.4251	664.0067	3階	392.3442		21.7827	103.3960	517.5219	3階	1,081.5286							
2階	389.2536		21.3280	153.4251	664.0067	2階	392.3442		21.7827	103.3960	517.5219	2階	1,081.5286							
1階	259.5024	42.6560 × 1 / 3	14.2187	287.9821	661.6832	1階	262.5930	44.0200 × 1 / 3	14.6733	230.0560	807.3223	1階	1,069.0055							
小計				6,637.7435		小計			5,165.0194		小計			10,802.7629						


大 明 建 設 株 式 有 限 公 司  
 愛 知 県 住 宅 機 関 公 社  
 野 笠 住 宅 建 設 工 事 ( 第 1 工 区 ) 竣 工 図  
 次 積 図 ・ 面 積 表 ( 公 営 住 宅 法 ) 1/200  
 愛 知 県 建 設 部 建 策 担 当 局 公 営 住 宅 課  
 10月 10日



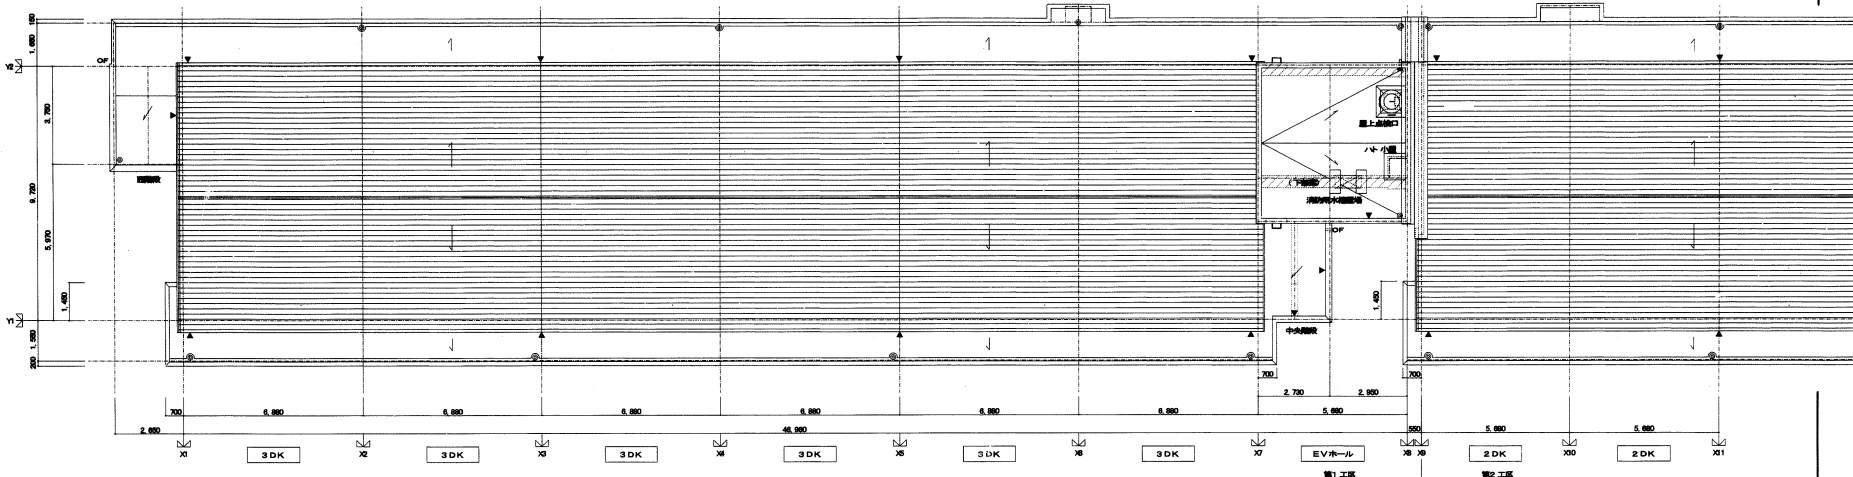


R階平面図

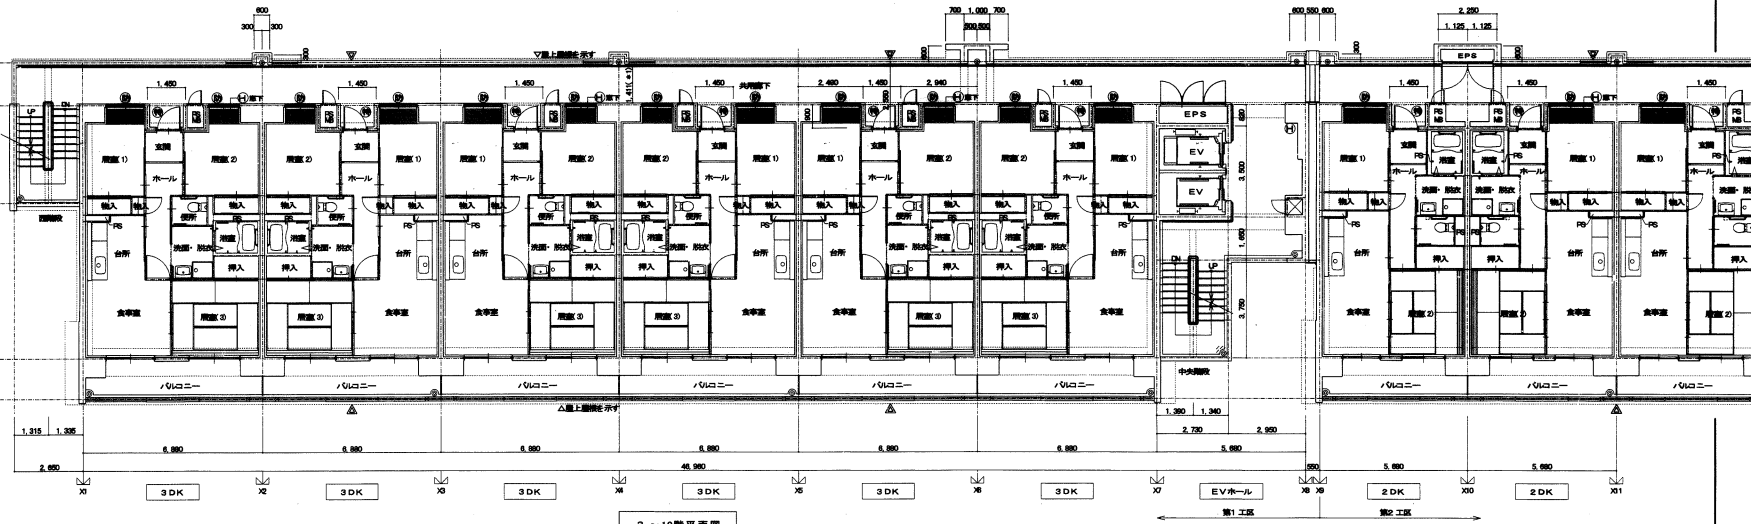


3~10階平面図

10階西階段部分

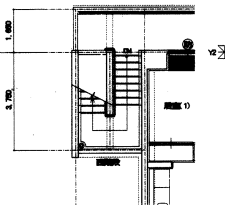

10階中央階段部分

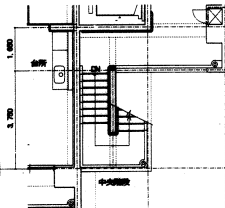


大明建設株式会社	愛知県住宅供給公社	野営住宅建設工事(第1工区) 竣工図	1/100	No. 6
愛知県建設部建築担当局公営住宅課				