


伊勢湾

計画地：空港島（愛知県常滑市セントレア4丁目及び5丁目地内）

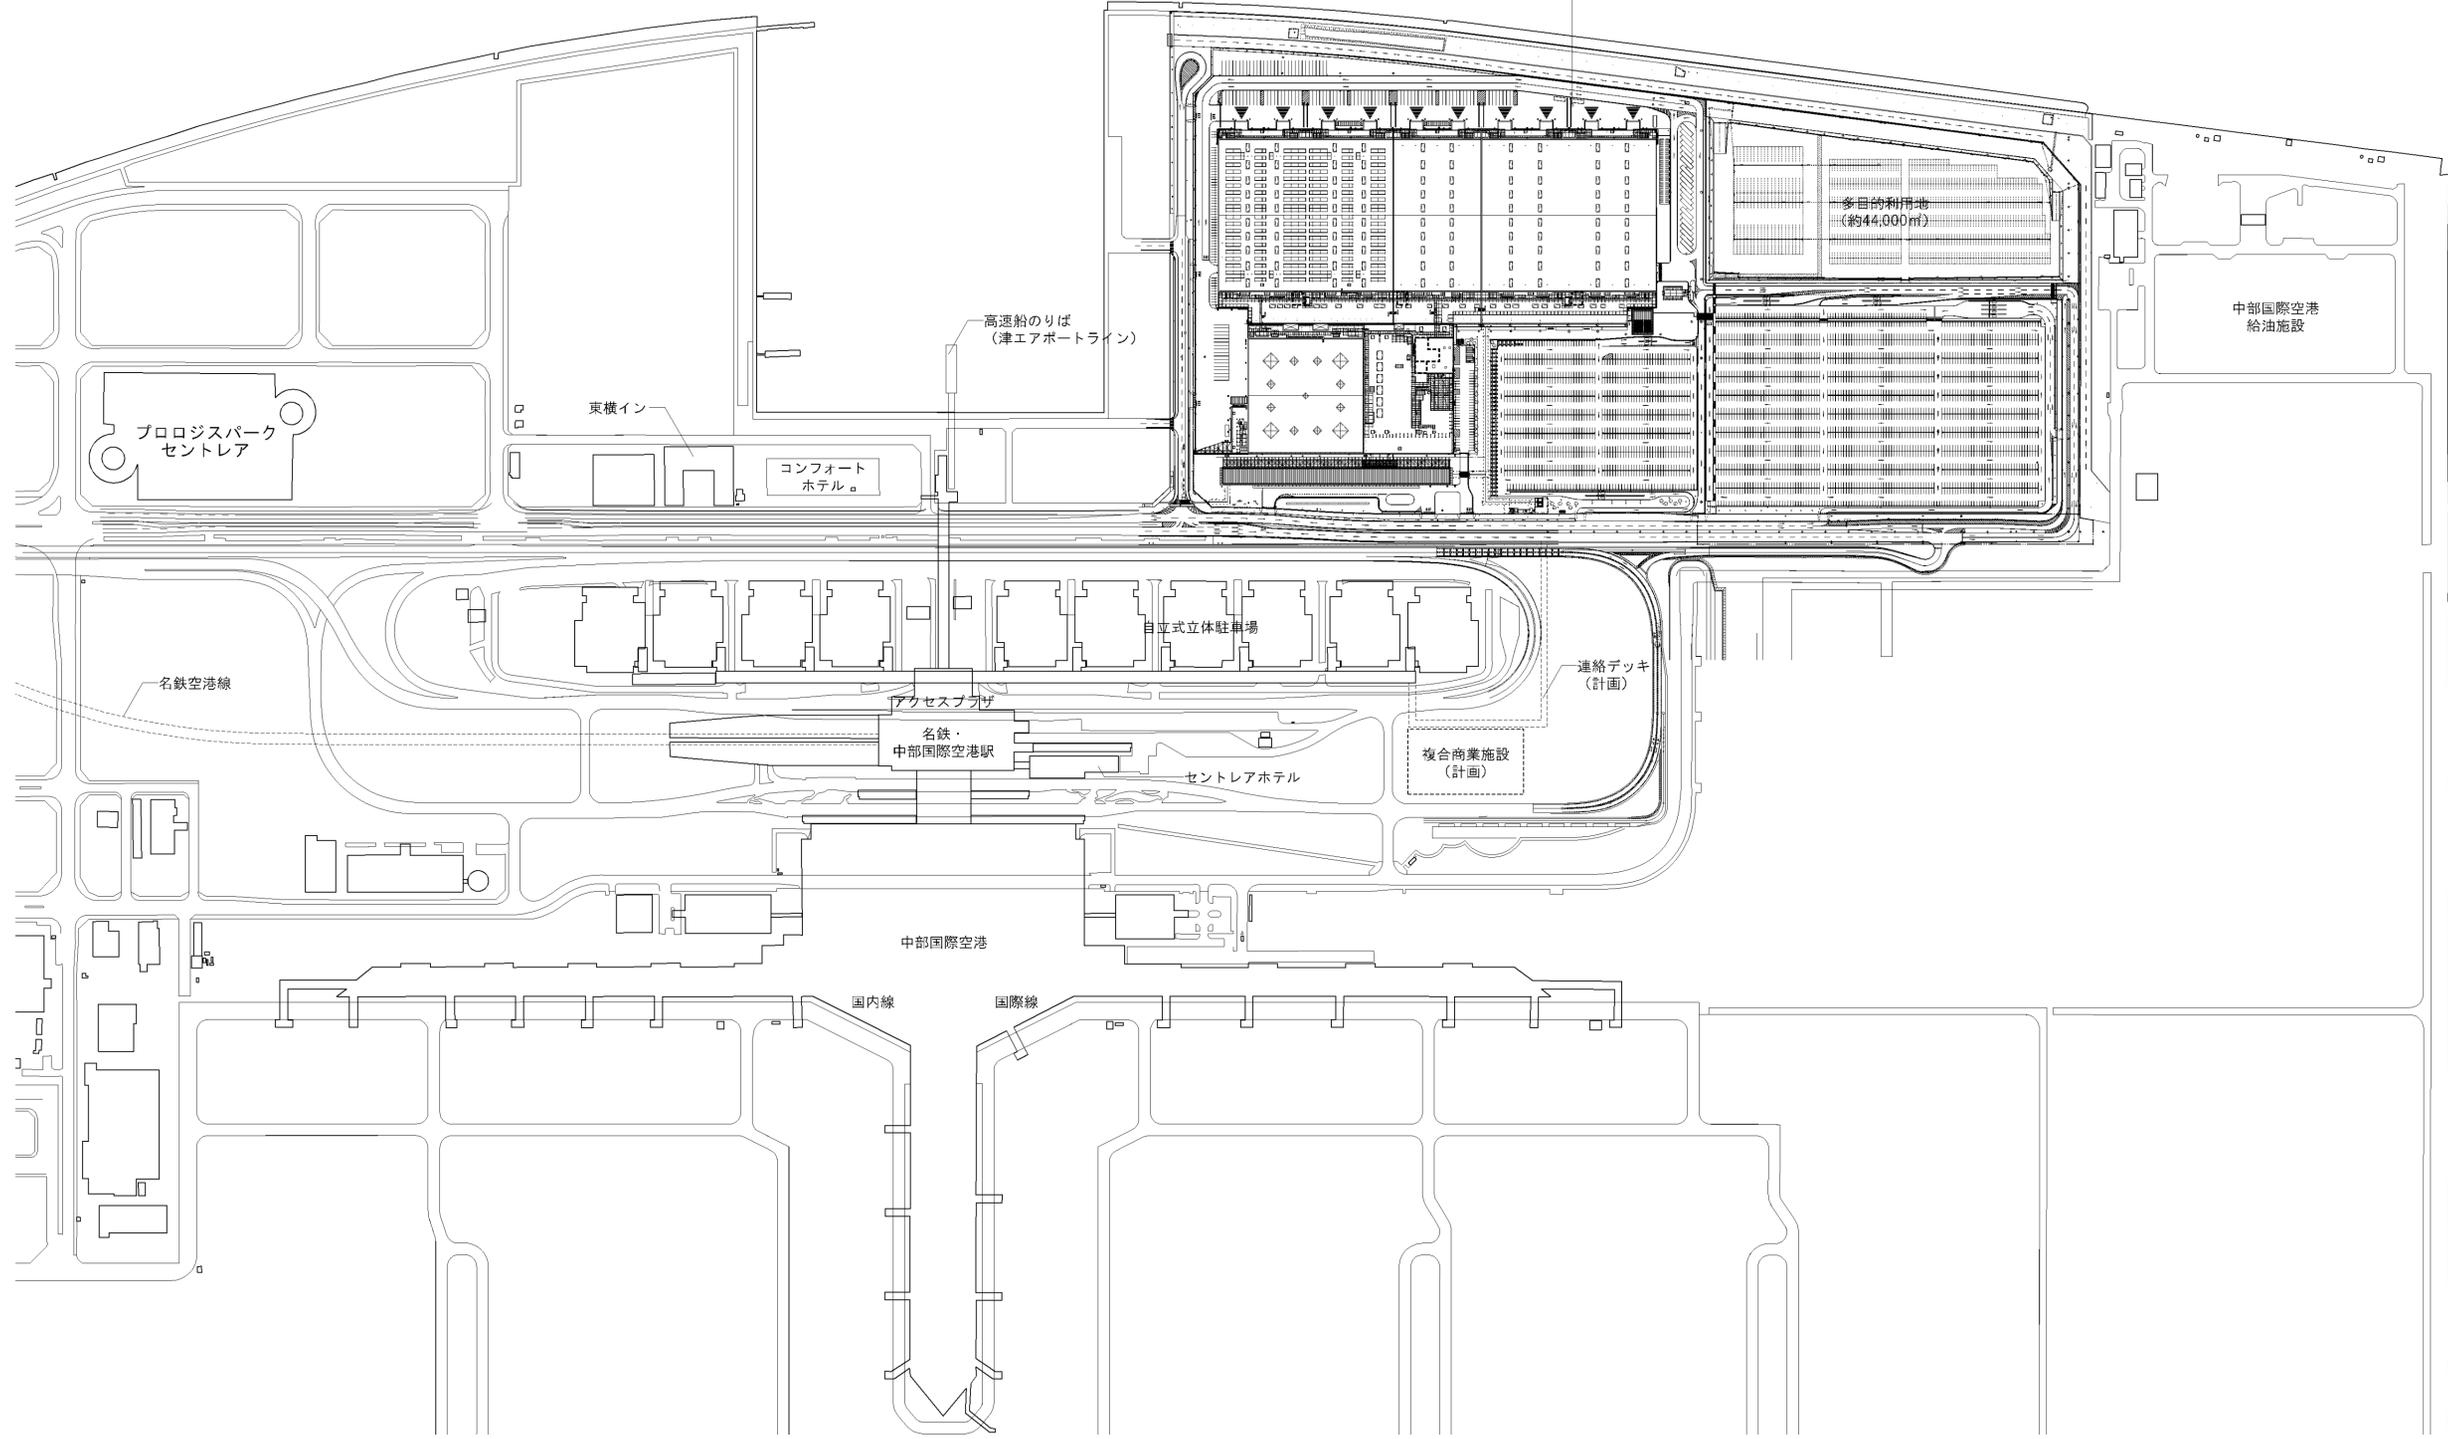





・展示ホール1、2、3、4、5はそれぞれ、展示ホールB、C、D、E、Fと読み替える。
 ・展示ホール6は、展示ホールAと読み替える。

愛知県観光コンベンション局

図 3160151
 H28年度 愛知県大規模展示場建設工事
 附近見取図
 1:3000 (A1)
 1:6000 (A3)
 竣工図

駐車台数	
■一般車両用	3,447台 (≧3,400台)
●第1駐車場	1,067台 (一般車、63台(大型車)、40台(障害者))
●第2駐車場	2,380台 (一般車)
■大型車両用	120台 (≧70台)
■バス専用	21台 (≧20台)
■二輪車専用	30台 (≧30台)
■運営・管理者車両用	50台+55台 (北側) (≧50台)

基準レベル	
基準レベル 平均地盤面=TP.+4.801m 1FL=平均地盤面+0.199m =TP.+5.0	
*[-5.00]:TP.からの高さを示す	

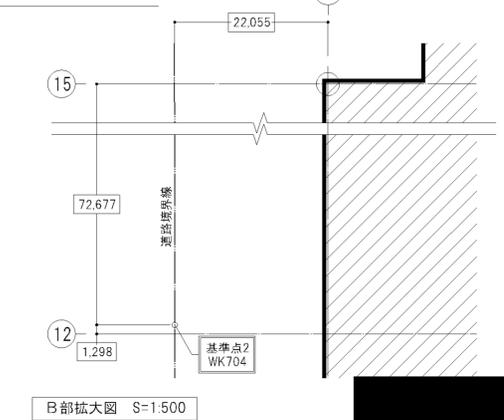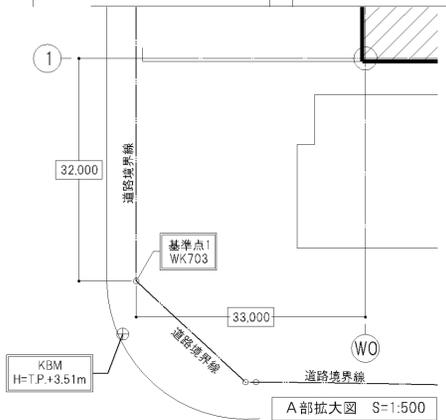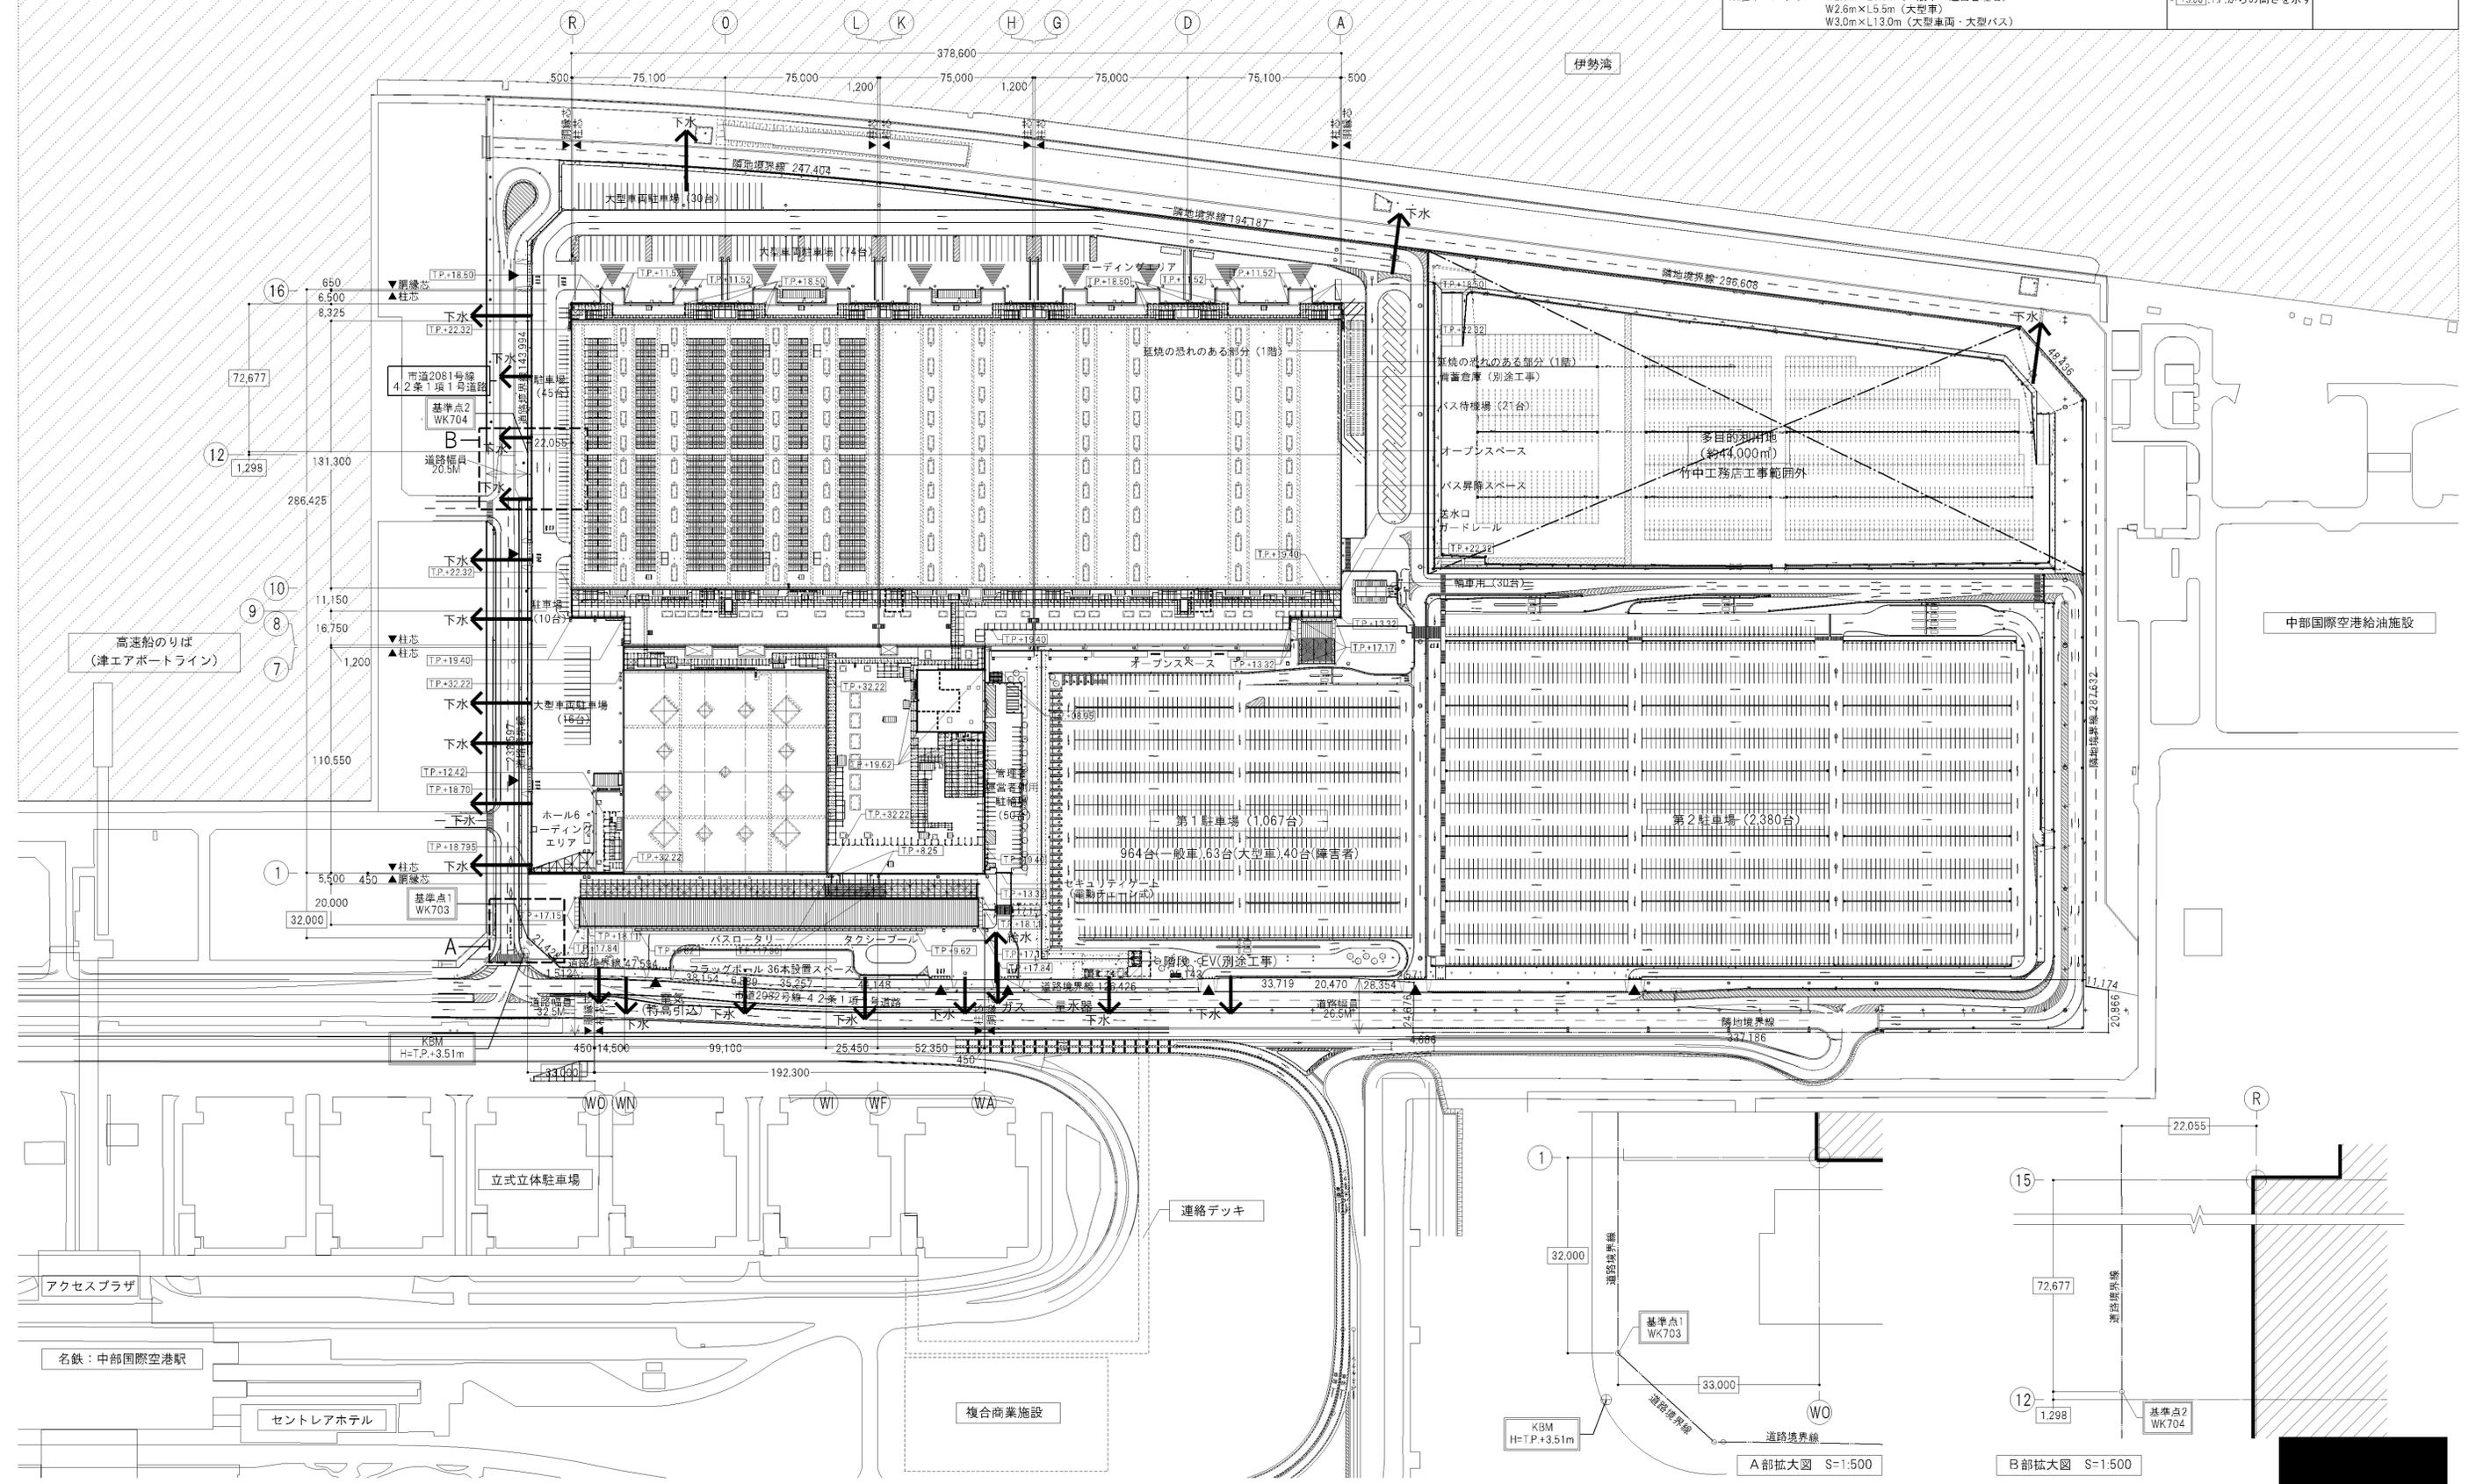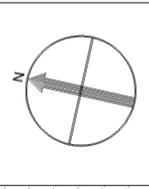

・展示ホール1、2、3、4、5はそれぞれ、展示ホールB、C、D、E、Fと読み替える。
・展示ホール6は、展示ホールAと読み替える。

愛知県観光コンベンション局

H28年度 愛知県大規模展示場建設工事
NO. 3160151

配置図 1:1,500 (A1)
1:3,000 (A3) 竣工図